






SEITENANSICHT

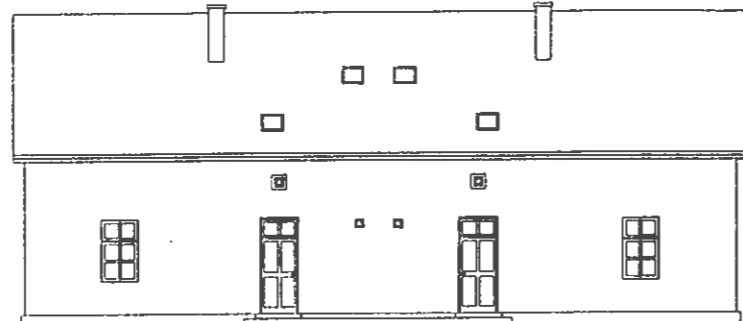


VORDERANSICHT ALT

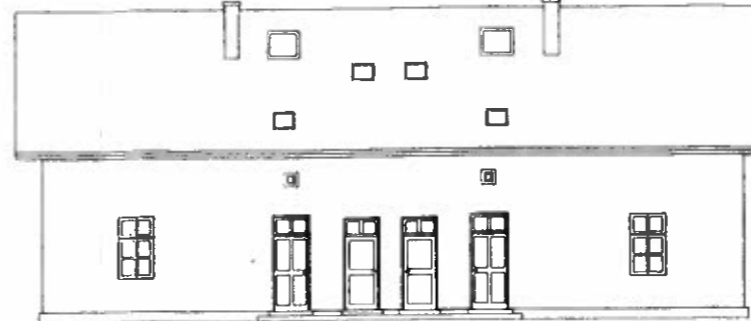


VORDERANSICHT

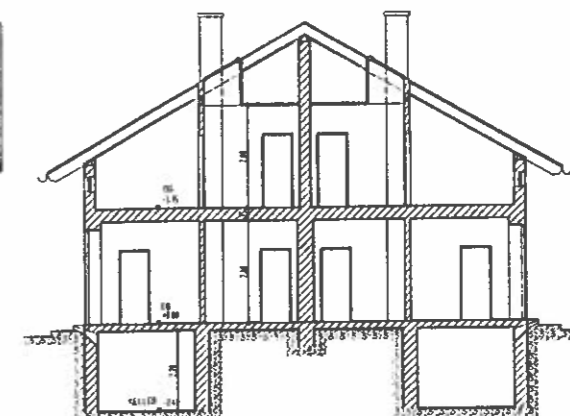


SCHNITT

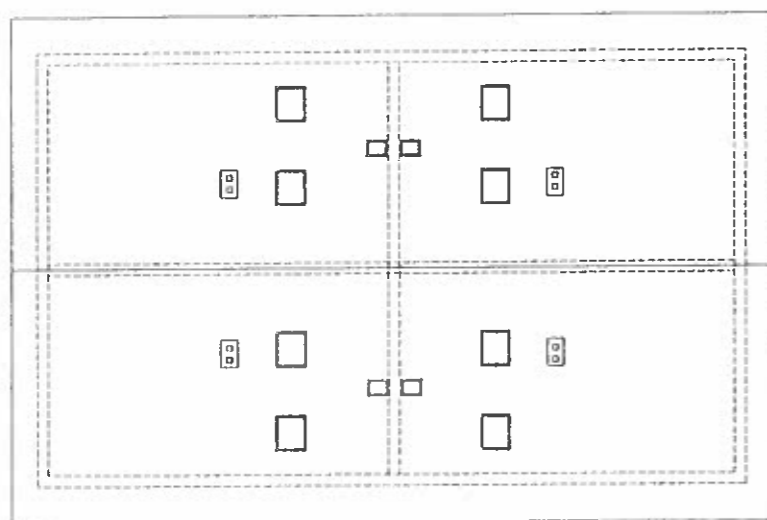

DÄCHDRAUFSICHT

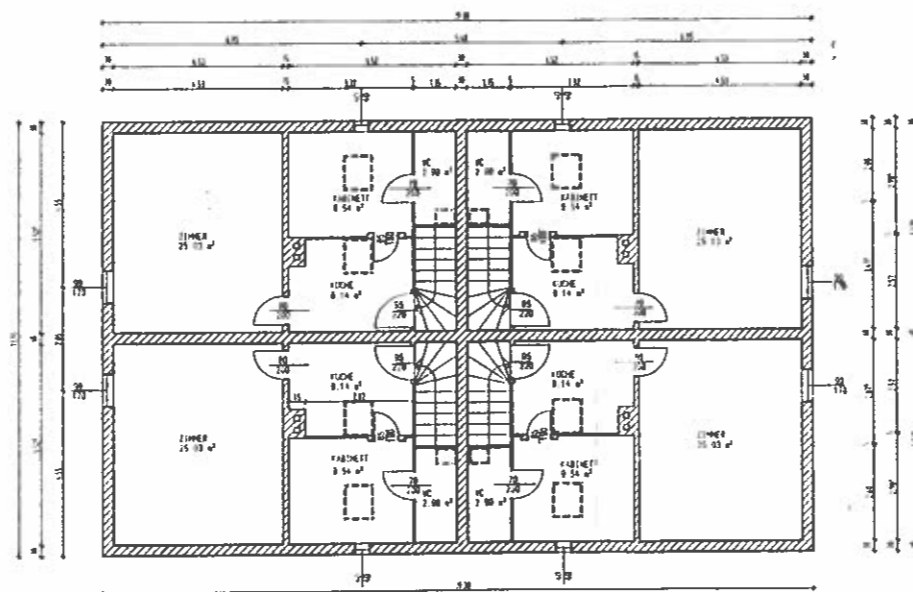


OBERGESCHOSS

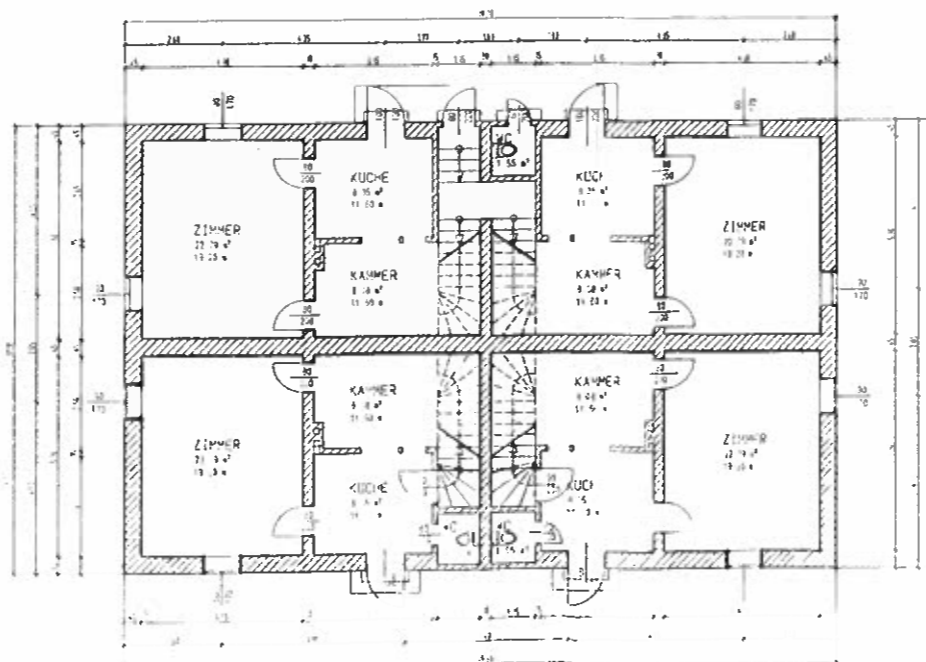


DERZEITIGER ZUSTAND

URZUSTAND

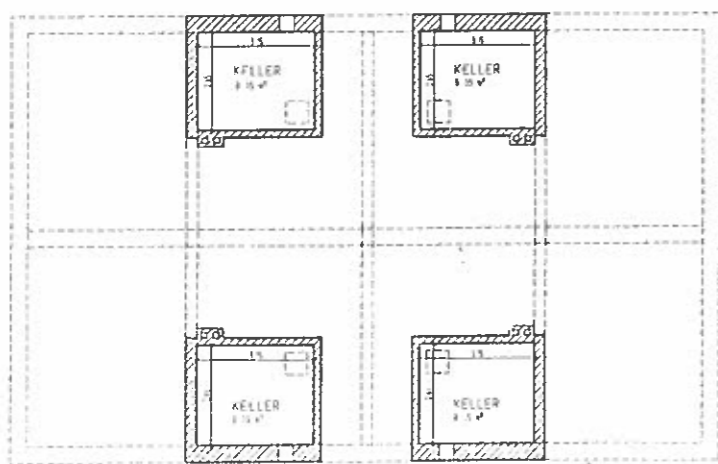


KELLER

BESTANDSPLAN					Blatt A1
BAUVERFAHREN	WOHNHAUSANLAGE				
ADRESSE	HARTIGSTRASSE				
GRUNDSTÜCK	EZ 2440; 3223; 3431; 108				
PLANNUMMER: KELLER, ERDGESCHOSS, I.O.G., SCHNITT; ANSICHTEN					

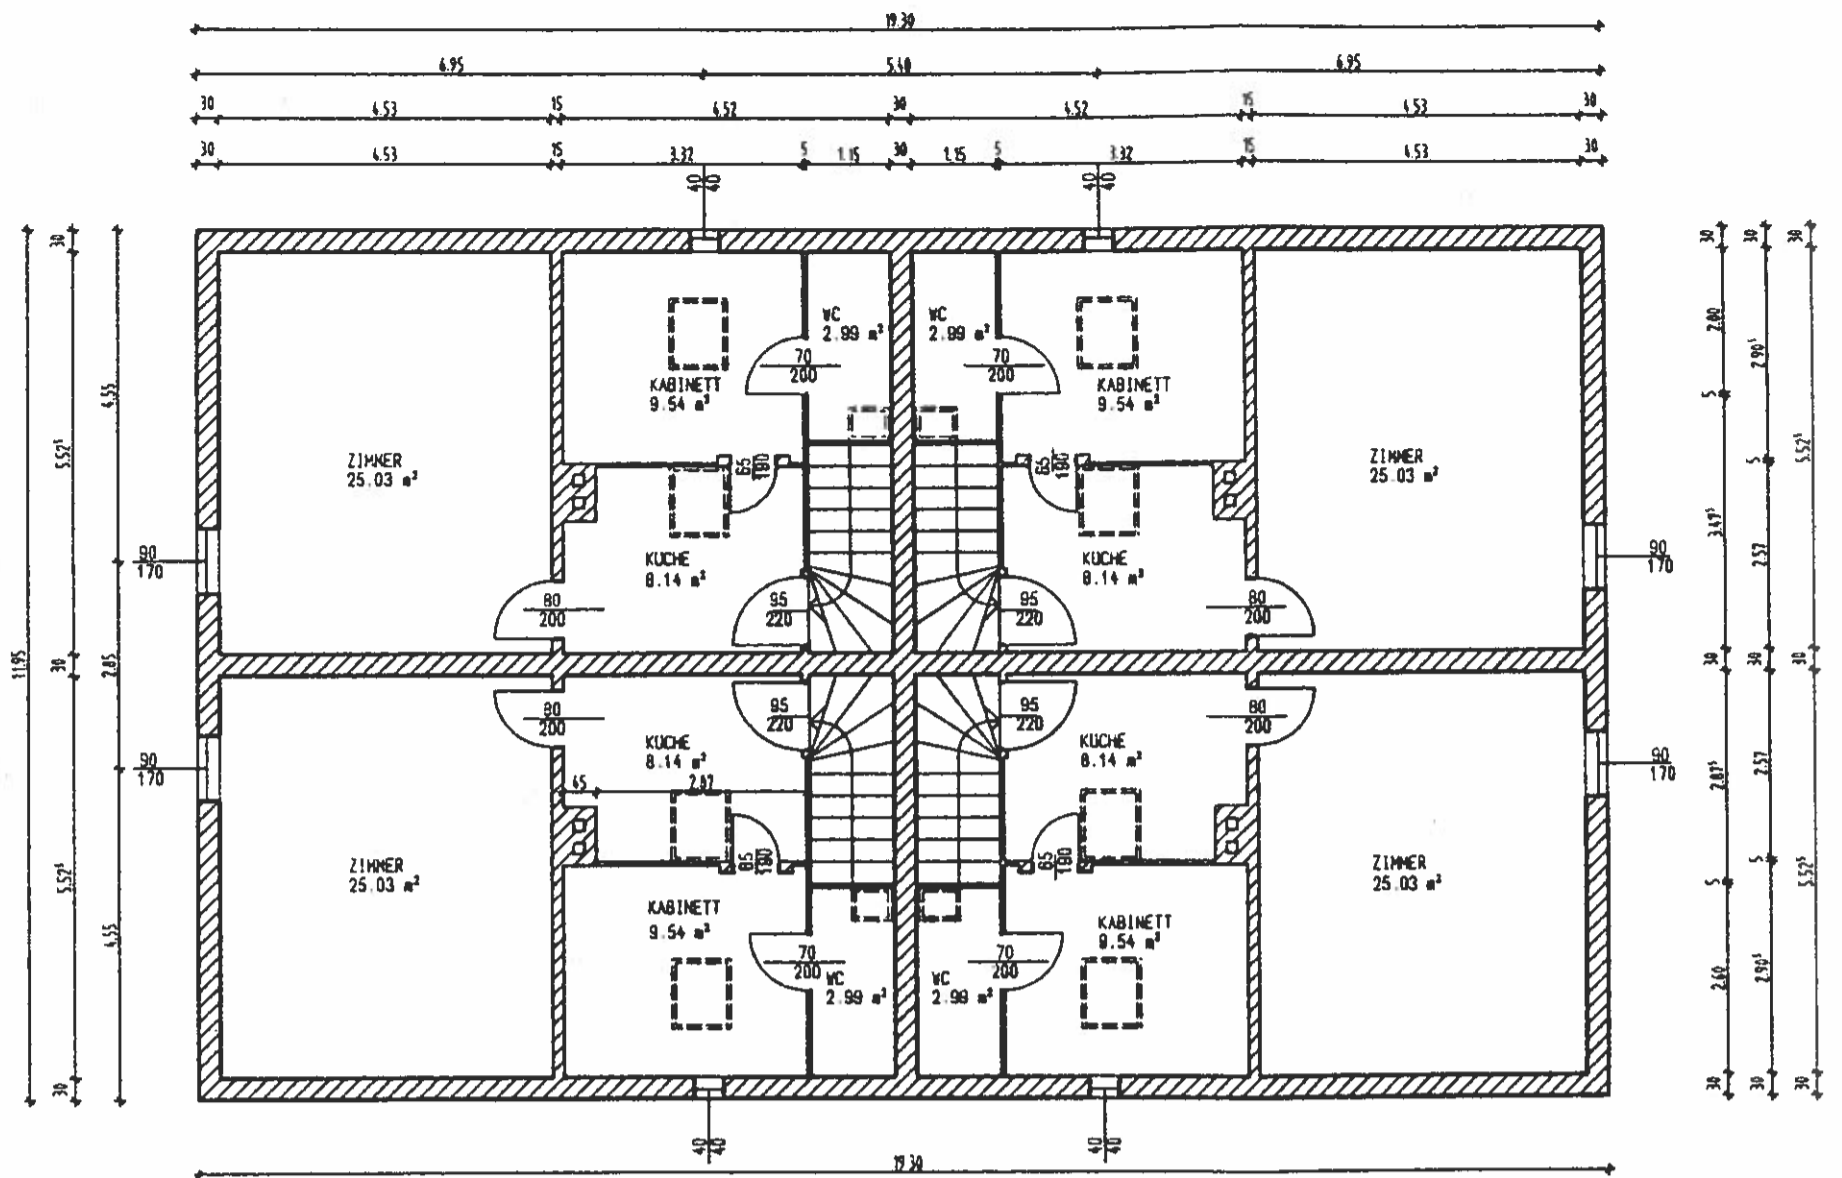

OBERGESCHOSS

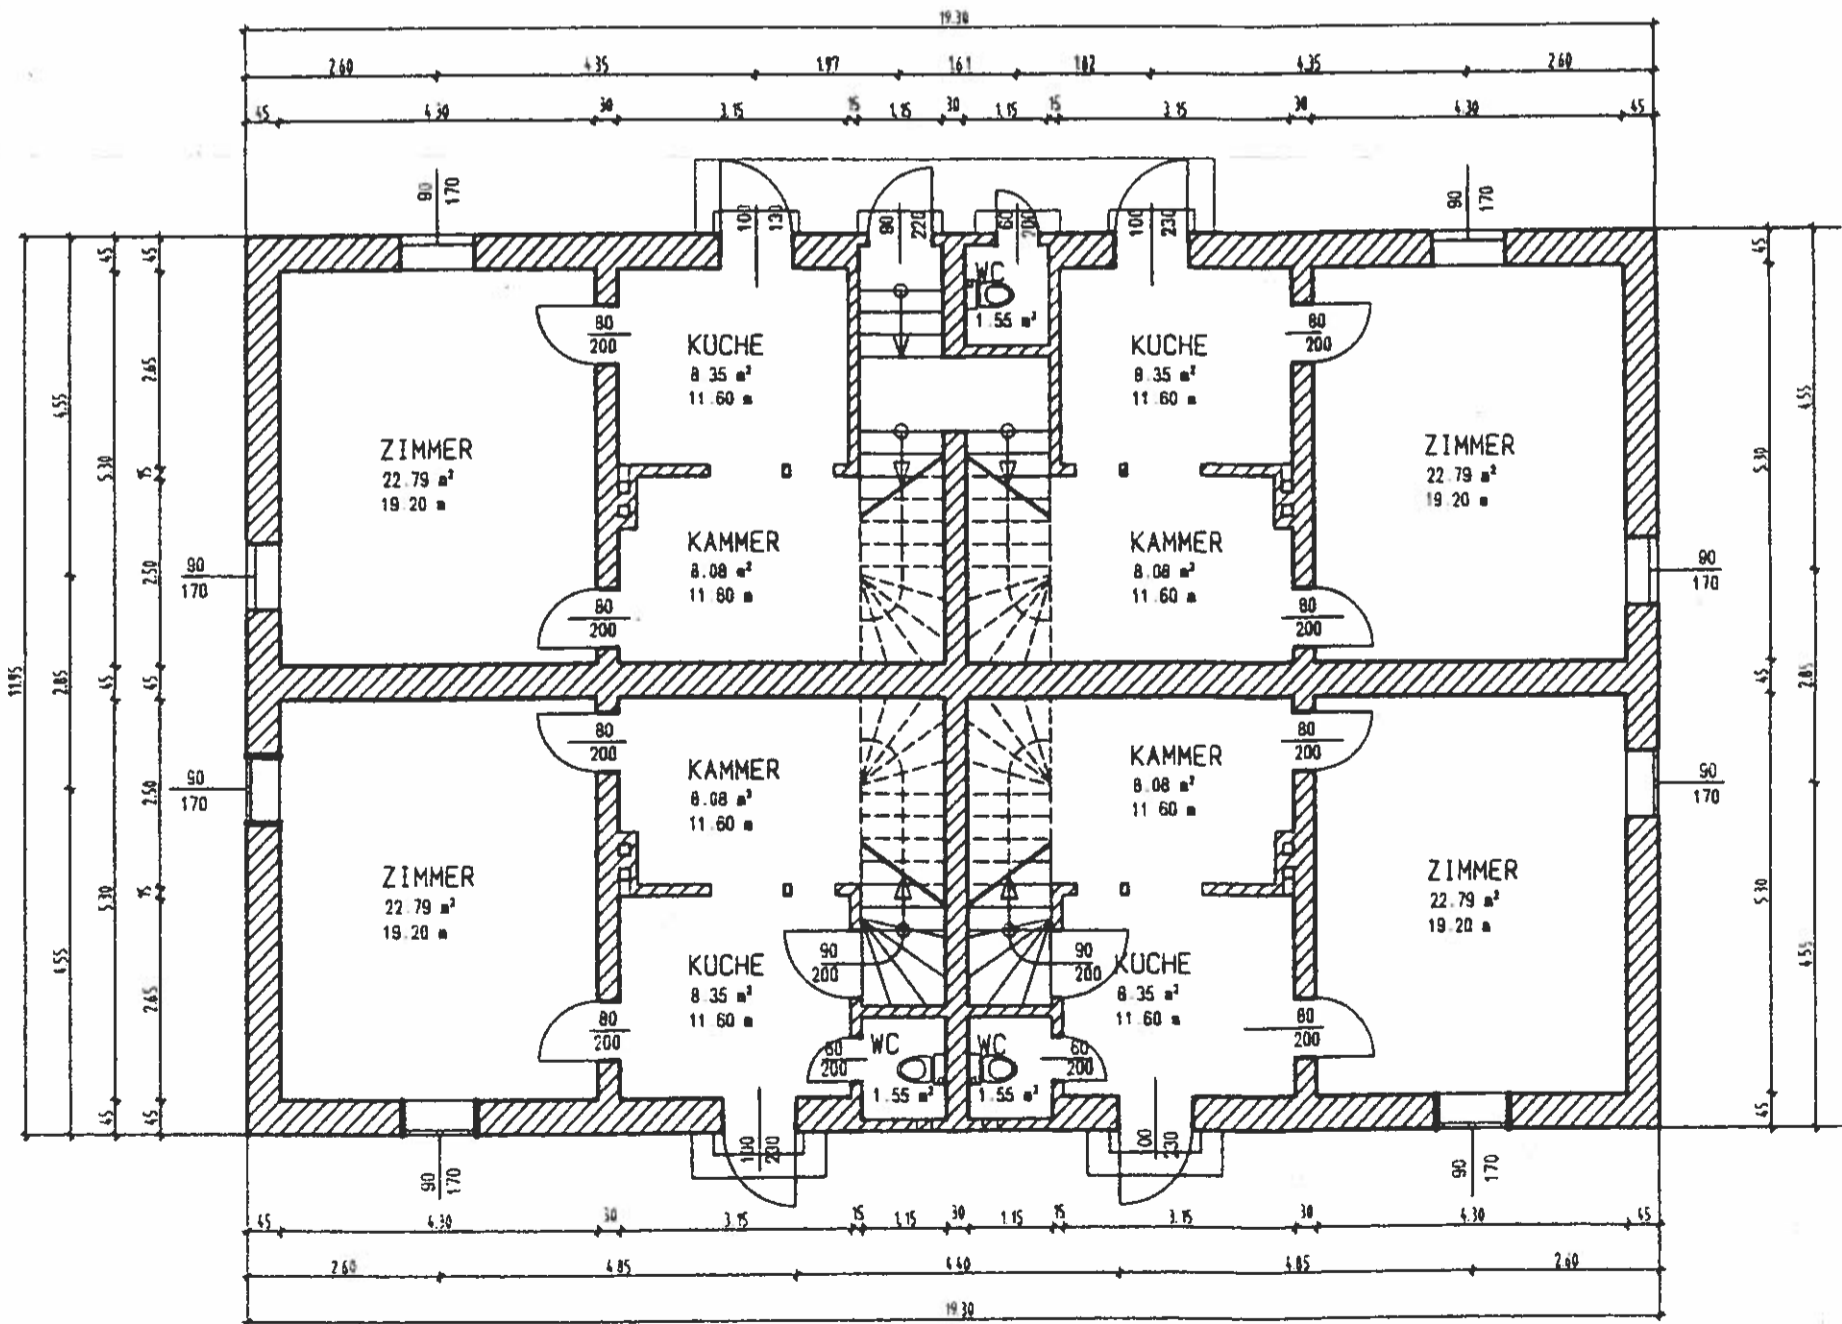

ERDGESCHOSS